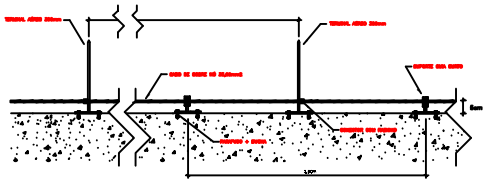

DETALHE 01 – DETALHE DE FIXAÇÃO DO CABO AÉREO

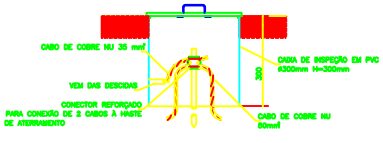

DETALHE 02 – DETALHE DA CAIXA DE INSPEÇÃO (SPDA)

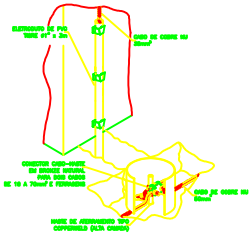

DETALHE 03 – DETALHE DO SISTEMA DE DESCIDA

LEGENDA - SPDA

- SUPORTE ISOLADOR SIMPLES PARA FIXAÇÃO DA MALHA DE CAPTAÇÃO
- TERMINAL AÉREO H=300mm
- CABO DE COBRE NU 50mm2 – MALHA DE ATERRAMENTO
- CABO DE COBRE NU 35mm2 – MALHA DE CAPTAÇÃO
- CAIXA DE INSPEÇÃO COM HASTE DE ATERRAMENTO 5/8"x2,40m
- HASTE DE ATERRAMENTO 5/8"x2,40m (SEM CAIXA DE INSPEÇÃO)

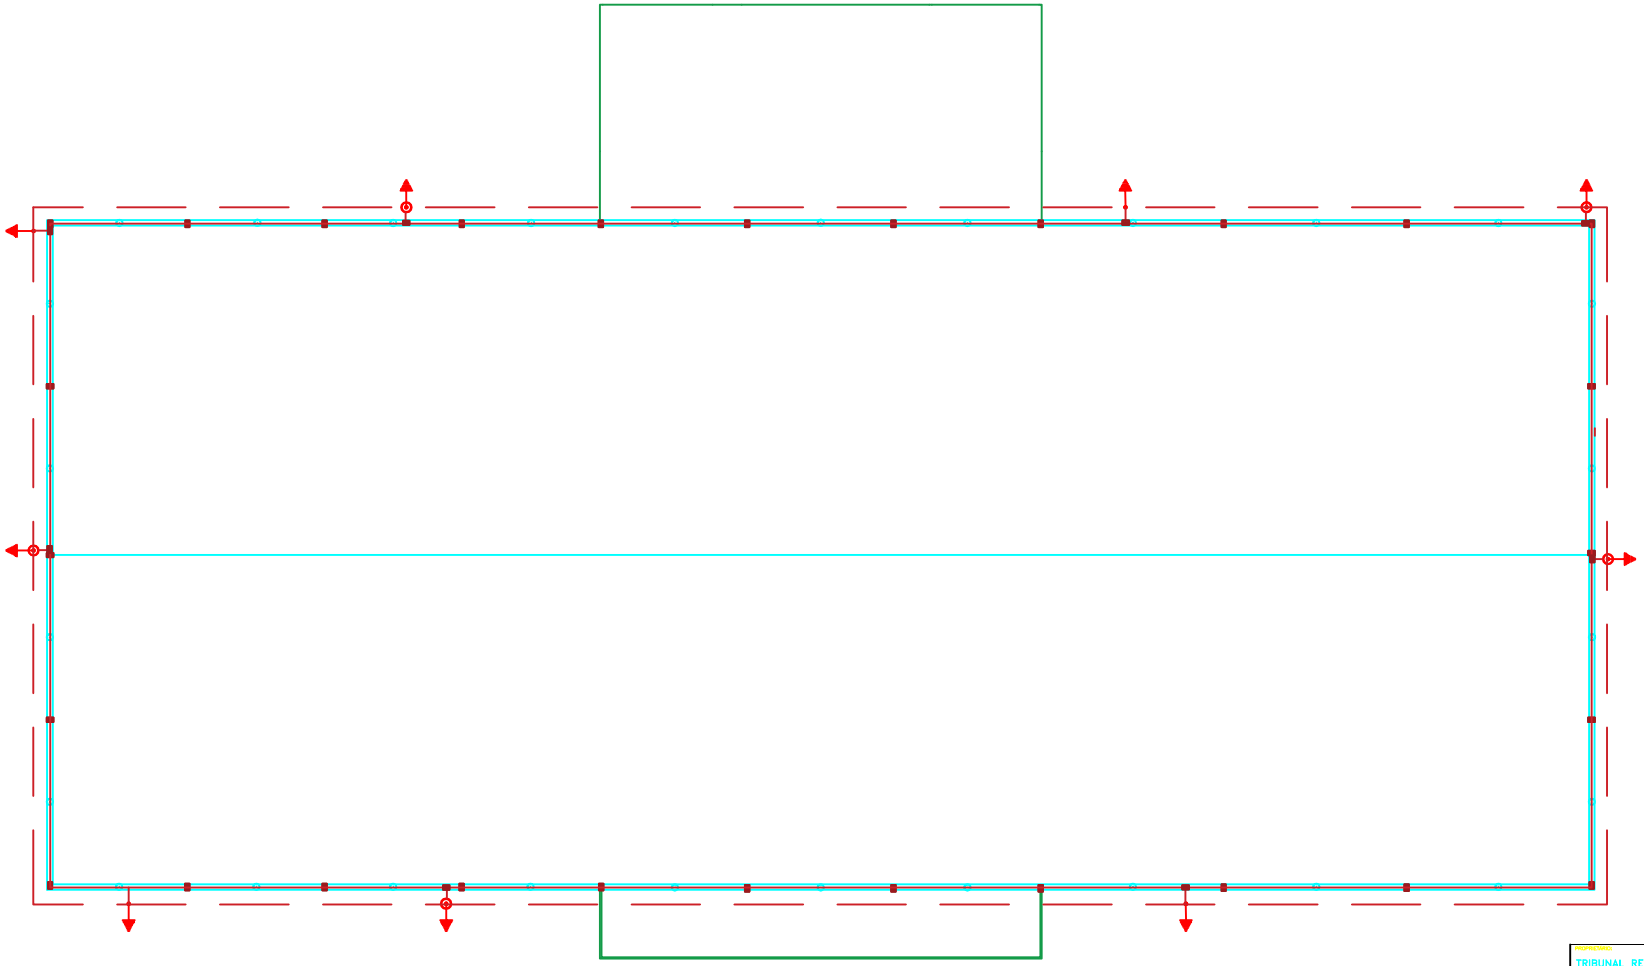

PL. COBERTURA - SPDA

Escala 1/100

PROPRIETÁRIO: TRIBUNAL REGIONAL ELEITORAL – RN		
DESENHO: AS BUILT – SPDA – COJE	PRANCHA: ÚNICA	RESPONS.: LEONARDO GUTIERRES
LOCAL: RUA DA TORRE, 534, TIROL – NATAL/RN CENTRO DE OPERAÇÕES DA JUSTIÇA ELEITORAL (COJE)		ESCALA: INDICADAS DATA: 22/09/2023
PROJETO: SPDA ART Nº		REVISÃO: 00
PLANTA BAIXA DETALHES	RESP. TÉCNICO: LEONARDO GUTIERRES DE SOUSA ENG.: ELETRICISTA–CREA Nº 210.289.133–0	

PAPEL ISO. "A0" (841x1189mm)